
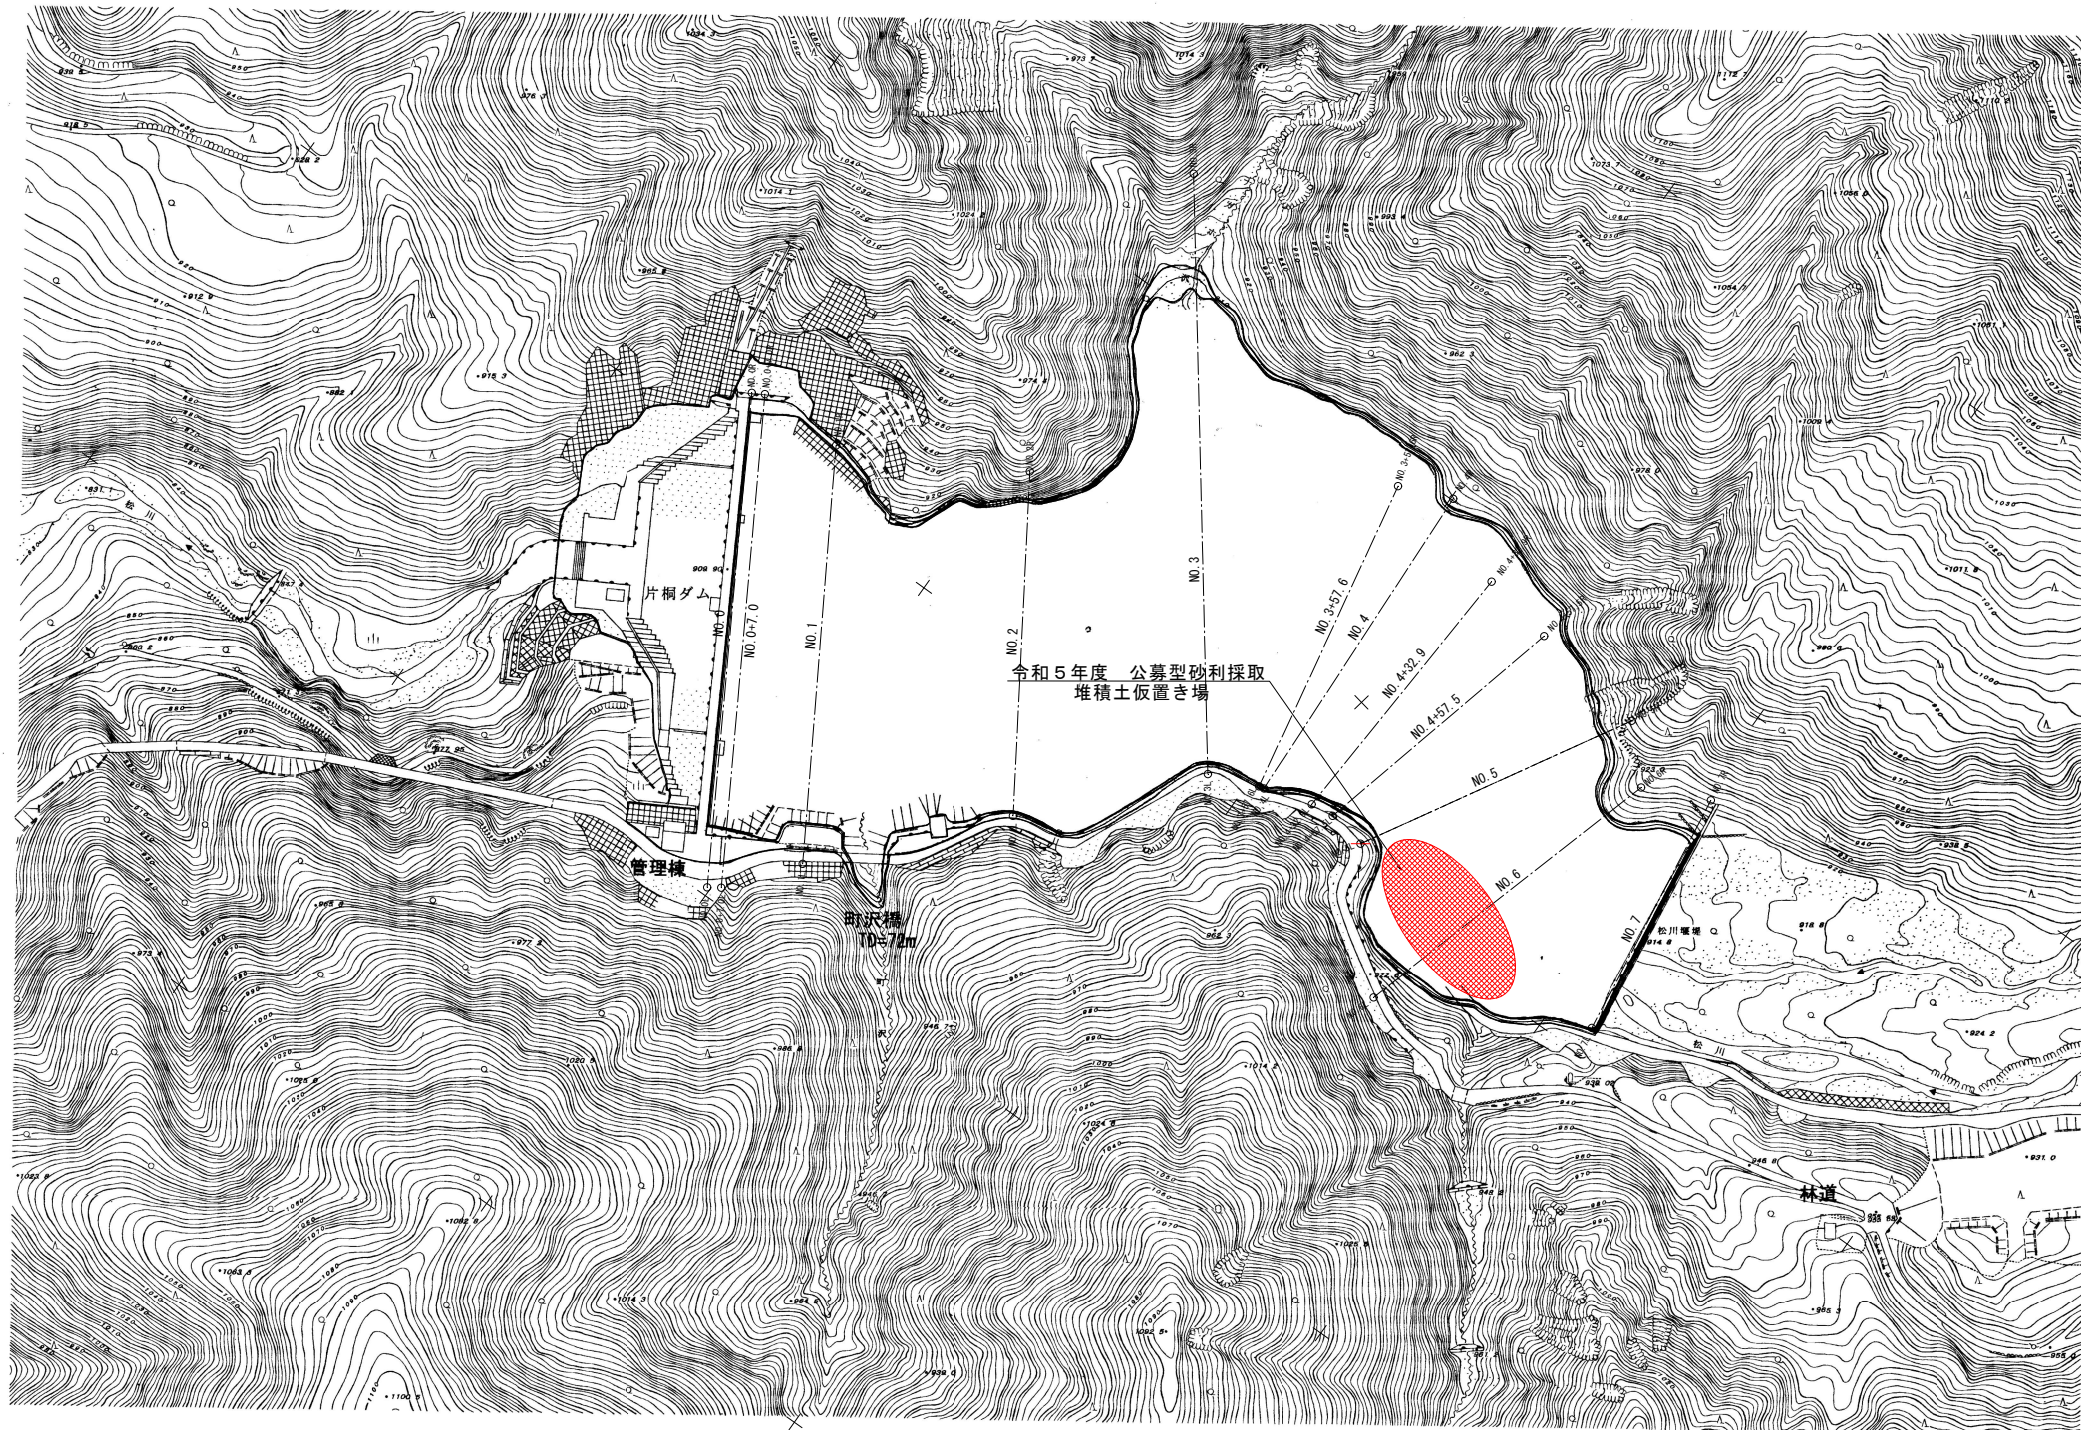


# 片桐ダム貯水池平面図 縮尺 1:2,000

下伊那郡 松川町

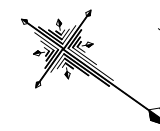

距離標座標一覧

点名	X座標	Y座標	標高
NO. 0L	998.201	995.843	909.313
NO. 0+7.0L	<del>1004.440</del>	<del>994.690</del>	910.078
NO. 1L	<del>1002.000</del>	<del>996.884</del>	911.227
NO. 2L	1108.387	871.122	910.707
NO. 3L	<del>1119.140</del>	<del>993.226</del>	909.542
NO. 3+57.6L	1205.673	782.849	909.685
NO. 4L	1208.440	782.276	909.933
NO. 4+32.9L	1233.859	774.459	911.986
NO. 4+57.5L	1246.418	773.048	913.015
NO. 5L	1267.035	776.514	915.390
NO. 6L	1319.799	838.845	924.588
NO. 7L	1423.490	784.971	916.723
NO. 0R	865.781	768.649	914.380
NO. 0+7.0R	<del>874.990</del>	<del>965.195</del>	914.225
NO. 1R	<del>880.040</del>	<del>965.459</del>	910.530
NO. 2R	1009.975	717.246	944.726
NO. 3R	<del>999.409</del>	<del>699.409</del>	928.650
NO. 3+57.6R	1173.546	610.613	901.623
NO. 4R	1201.248	599.060	911.839
NO. 4+32.9R	1243.245	623.129	899.806
NO. 4+57.5R	1282.768	630.481	909.017
NO. 5R	1346.442	640.209	938.376
NO. 6R	1370.938	666.155	915.678
NO. 7R	1405.003	650.259	918.474

※令和2年度業務において距離標間距離を確定した。

凡例	
	洪水湛水域
	用地買収線
	河川区域

片桐ダム貯水池平面図

平面図	縮尺 1:400
(一) 松川	
下伊那郡松川町 片桐ダム	
図面番号	業中之
長野県飯田建設事務所	