


土砂災害警戒区域・特別警戒区域位置図(地すべり) 大町市

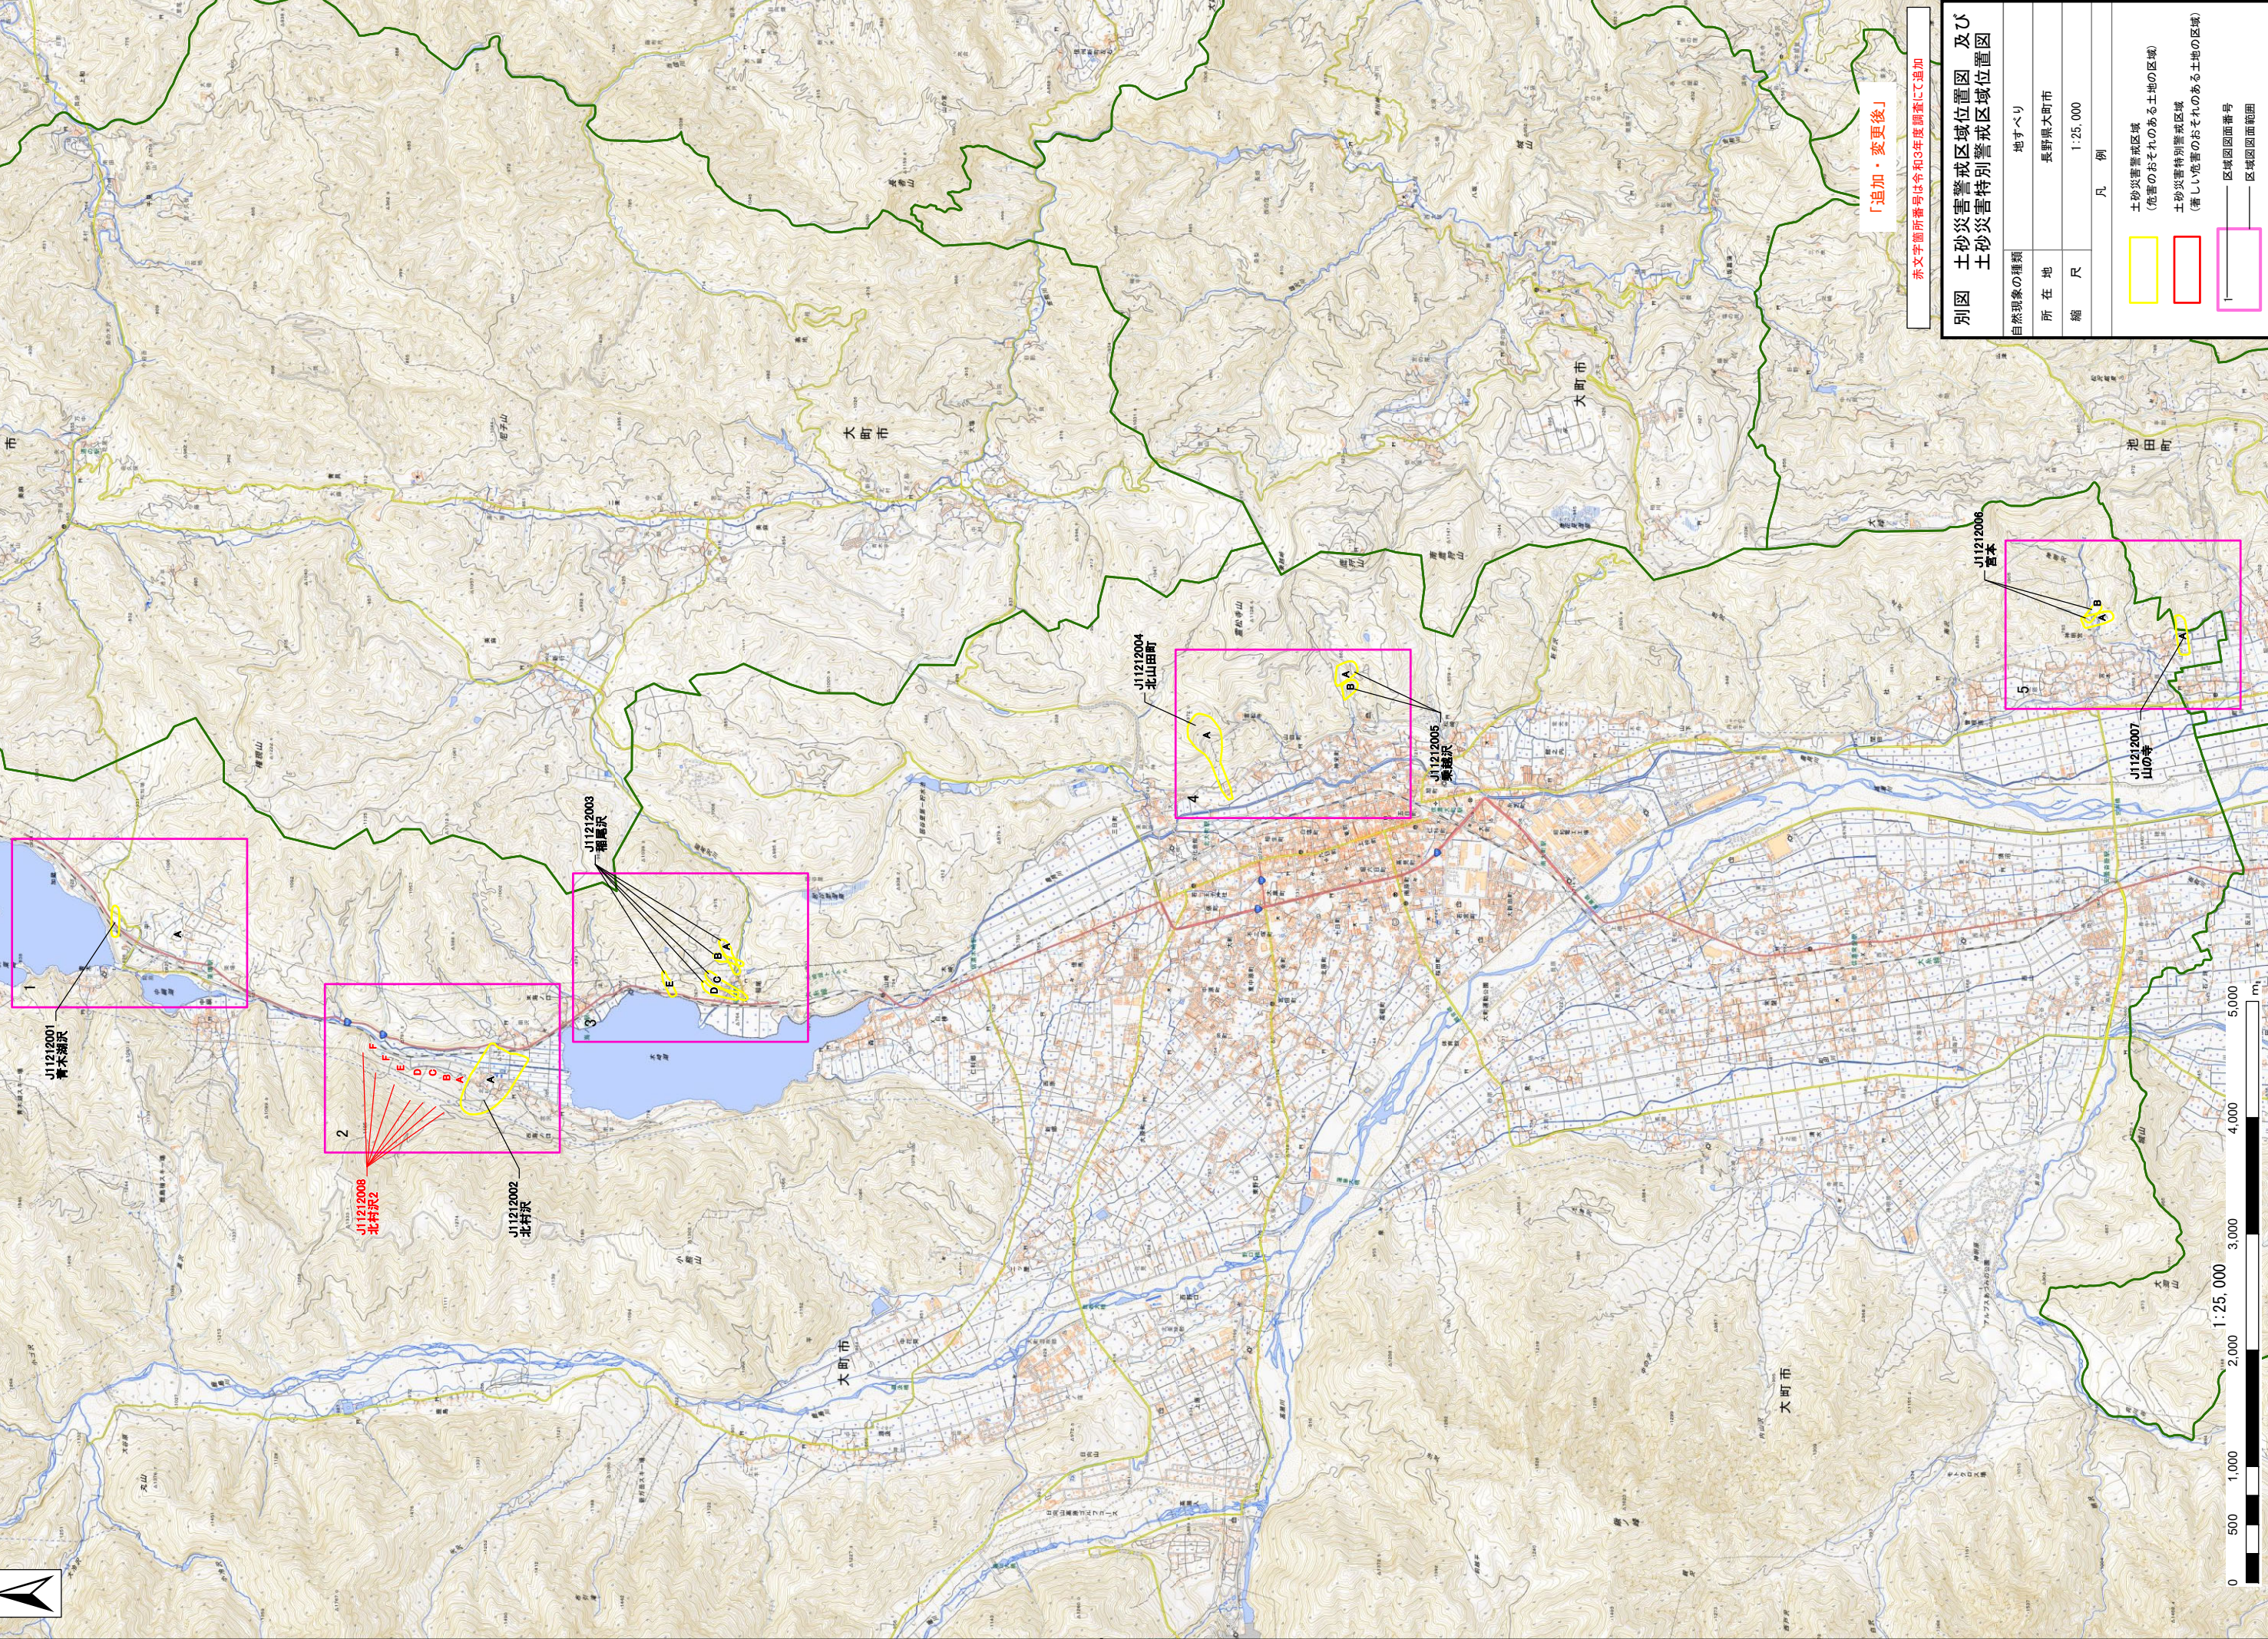

「追加・変更後」

赤字箇所番号は今和3年度調査にて追加

別図 土砂災害警戒区域位置図 及び 土砂災害特別警戒区域位置図	
自然現象の種類	地すべり
所在地	長野県大町市
縮尺	1:25,000
凡 例	
	土砂災害警戒区域 (危害のおそれのある土地の区域)
	土砂災害特別警戒区域 (著しい危害のおそれのある土地の区域)
	区域図面番号 —— 区域図面範囲